


ALLEGATO 02 CRE01 L4

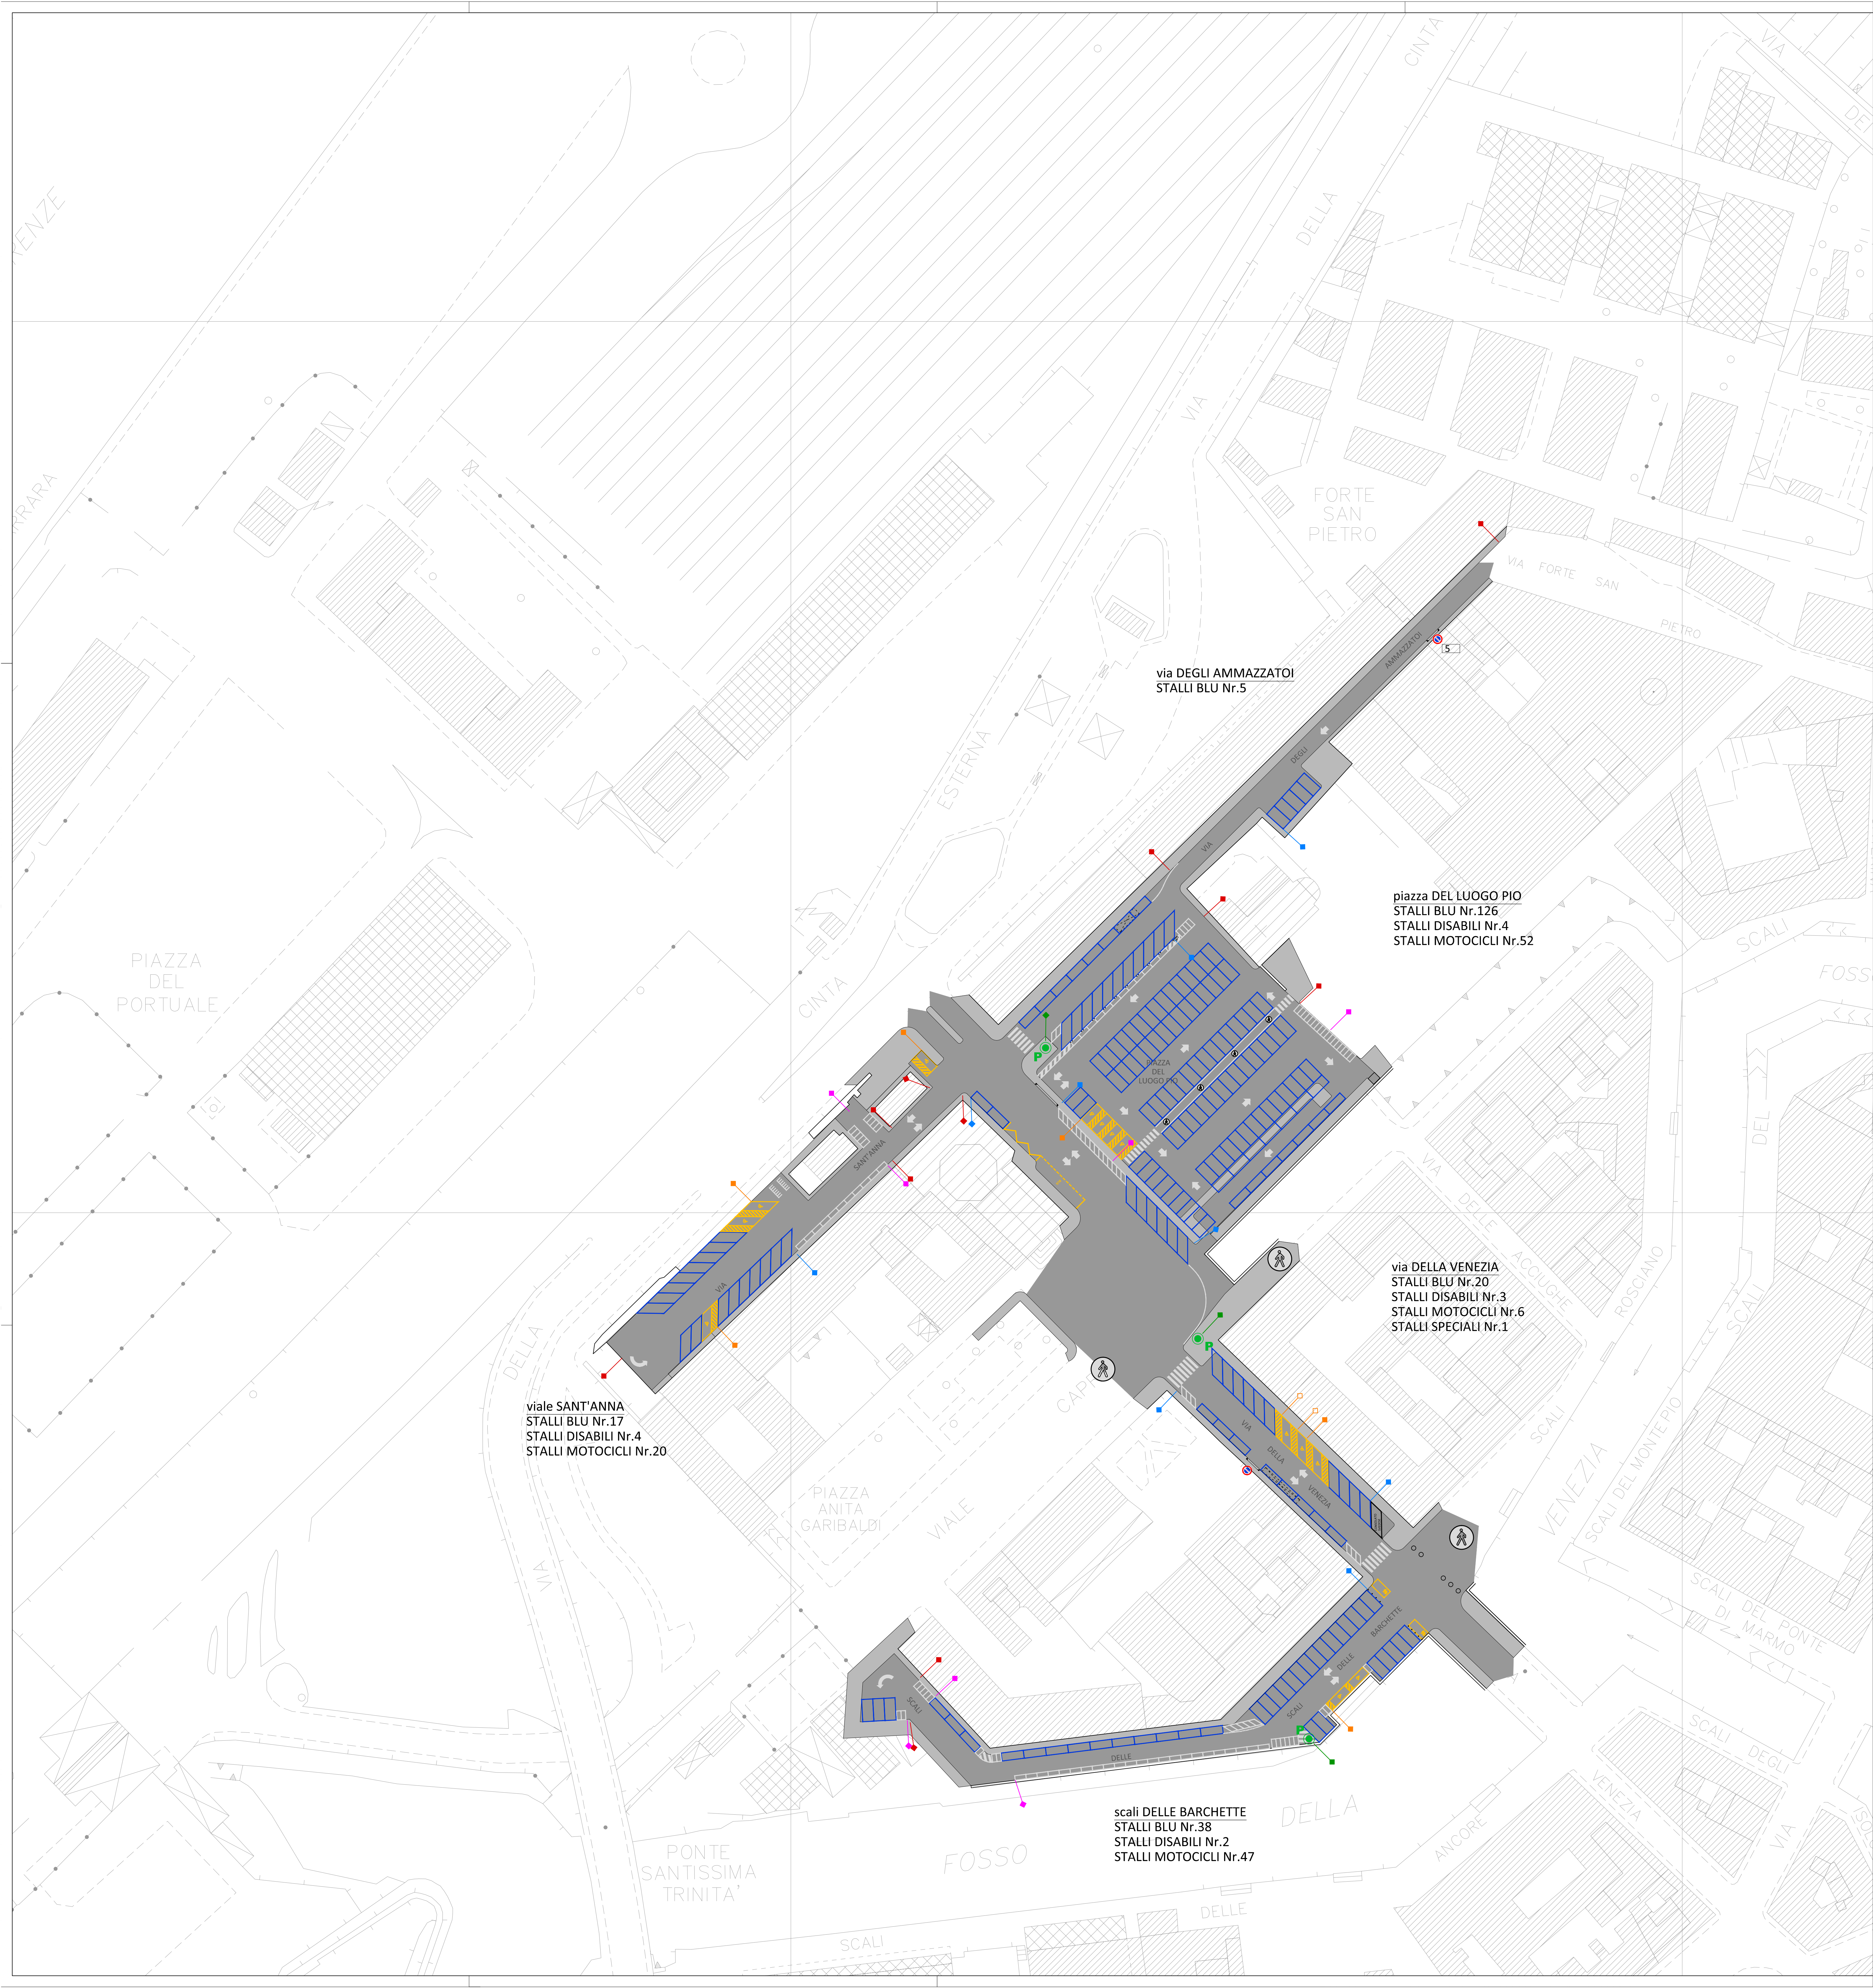

LEGENDA

SEGNALETICA ORIZZONTALE		SEGNALETICA VERTICALE	
	STALLI BLU a pagamento in linea dim. m. 2,00 x 1,00 a pettinella dim. m. 2,50 x 1,50 a fascia dim. m. 2,30 x 1,30 striscia cm 12 pittura acrilica a solvente colore blu tipo arless: CODICE OTTO/BLU/28 RAL: 5015		STALLI PORTATORI DI HANDICAP in linea dim. m. 2,00 x 1,50 a pettinella dim. m. 3,20 x 1,50 a fascia dim. m. 3,40 x 1,30 striscia cm 12 pittura acrilica a solvente colore metone tipo arless: CODICE OTTO/3028 RAL: 5015
	STALLI BLU IN ESSERE		ATTRAVERSAMENTO PERSONALE (esistente)
	STALLI CARICO E SCARICO dim. m. 2,00 x 1,00 pittura acrilica a solvente colore metone tipo arless: CODICE OTTO/BLU/1A RAL: 9016		ISOLA ECOLOGICA (esistente)

SEGNALETICA VERTICALE			
	SOSTA A PAGAMENTO rettangolo 60 x 90 pellicola normale risposta luminosa (CL 1)		SOSTA PORTATORI HP rettangolo 60 x 90 pellicola normale risposta luminosa (CL 1) (esistente di progetto)
	SOSTA MOTOCICLI rettangolo 60 x 90 pellicola normale risposta luminosa (CL 1)		SOSTA CARICO SCARICO rettangolo 60 x 90 pellicola normale risposta luminosa (CL 1)
	PARCOMETRO rettangolo 60 x 60 pellicola normale risposta luminosa (CL 1)		PARCOMETRO (DIS) rettangolo 60 x 60 pellicola normale risposta luminosa (CL 1)
	PARCOMETRO (DIS) (S) rettangolo 60 x 60 pellicola normale risposta luminosa (CL 1)		PARCOMETRO (S) rettangolo 60 x 60 pellicola normale risposta luminosa (CL 1)
	STRADA RESIDENZIALE		SENZO UNICO rettangolo 100 x 25 pellicola normale risposta luminosa (CL 1)

ALTRO			
	PARCOMETRO Parkson mod. Stallo (usati e rigenerati)		PASSO CAMBIABILE con AUTORIZZAZIONE (esistente)
	SENZO DI MARCIA UNICO		SENZO DI MARCIA DOPPIO SENSO
	SENZO (esistente)		AREA DI MANOVRA
			RAFFRESCA BICICLETTA (esistente)
			AREA PEDONALE (esistente)



COMUNE DI LIVORNO

promotore
Tirrenica Mobilità s.c.
via Pasquale Paoli 1/A, 56122 Pisa

progetto
Progettazione Esecutiva, realizzazione e gestione di parcheggi pubblici a pagamento del Comune di Livorno



progettazione:
Arch. Michele Mariani
via Francesco Ferrini n.19
50124 Pisa
tel. 050/7915179 fax 050/7835043
info@progettando.it - www.progettando.it

titolo:
AS-BUILT
LOTTO 4 - Zona A + Zona B + Zona E
via Della Venezia, scali Delle Barchette, Piazza Del Luogo Pio, via Sant'Anna,
via Degli Ammazatoi (zona A)

pratica	identificativo	scala	elaborato
LIU	a18_013_LIU	1:500	TAV.4.7

Rev	Data	Motivazione	Redatto	Verificato	Approvato	Autorizzato
-	Novembre 2018	Prima Emissione	Mariani	Mariani	Mariani	Mariani

Questo documento è di nostra proprietà esclusiva. È proibita la riproduzione anche parziale e la cessione a terzi senza nostra autorizzazione.